


MUNICIPALIDAD DE CORDOBA

RS 554-T/2016

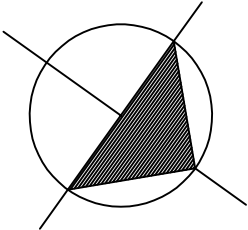


Direccion de Redes Sanitarias y Gas

Calle :Pública Nº 1 de calle Pública Nº 8 a Pública Nº 9 BR 16 a BR 18 Ø 160 Lc= 98.00 m p=20.1‰

Colectora P.V.C. Ø 160 mm N° de Conexiones : 8

Contratista: Hidromat S.A.

PROF. BAJO VEREDA	1.10	1.10	1.10	1.10	1.10	1.10	1.30		
COTA DE TERRENO							451.87		
COTA COLECTORA							450.57		
DISTANCIA A B.R.							0.00		
DIST.-ZONA - MANZ.	Dist. 30 - Zona 19 Manz. 121								
DIST. CONEX. A MED.		2.50		2.20		2.00		2.20	
ANCHO DE PARCELA	20.00	20.00	20.00	20.00	21.90				
N° DE PROP./PARCELA	P.15	P.14	P.13	P.12	P.11				

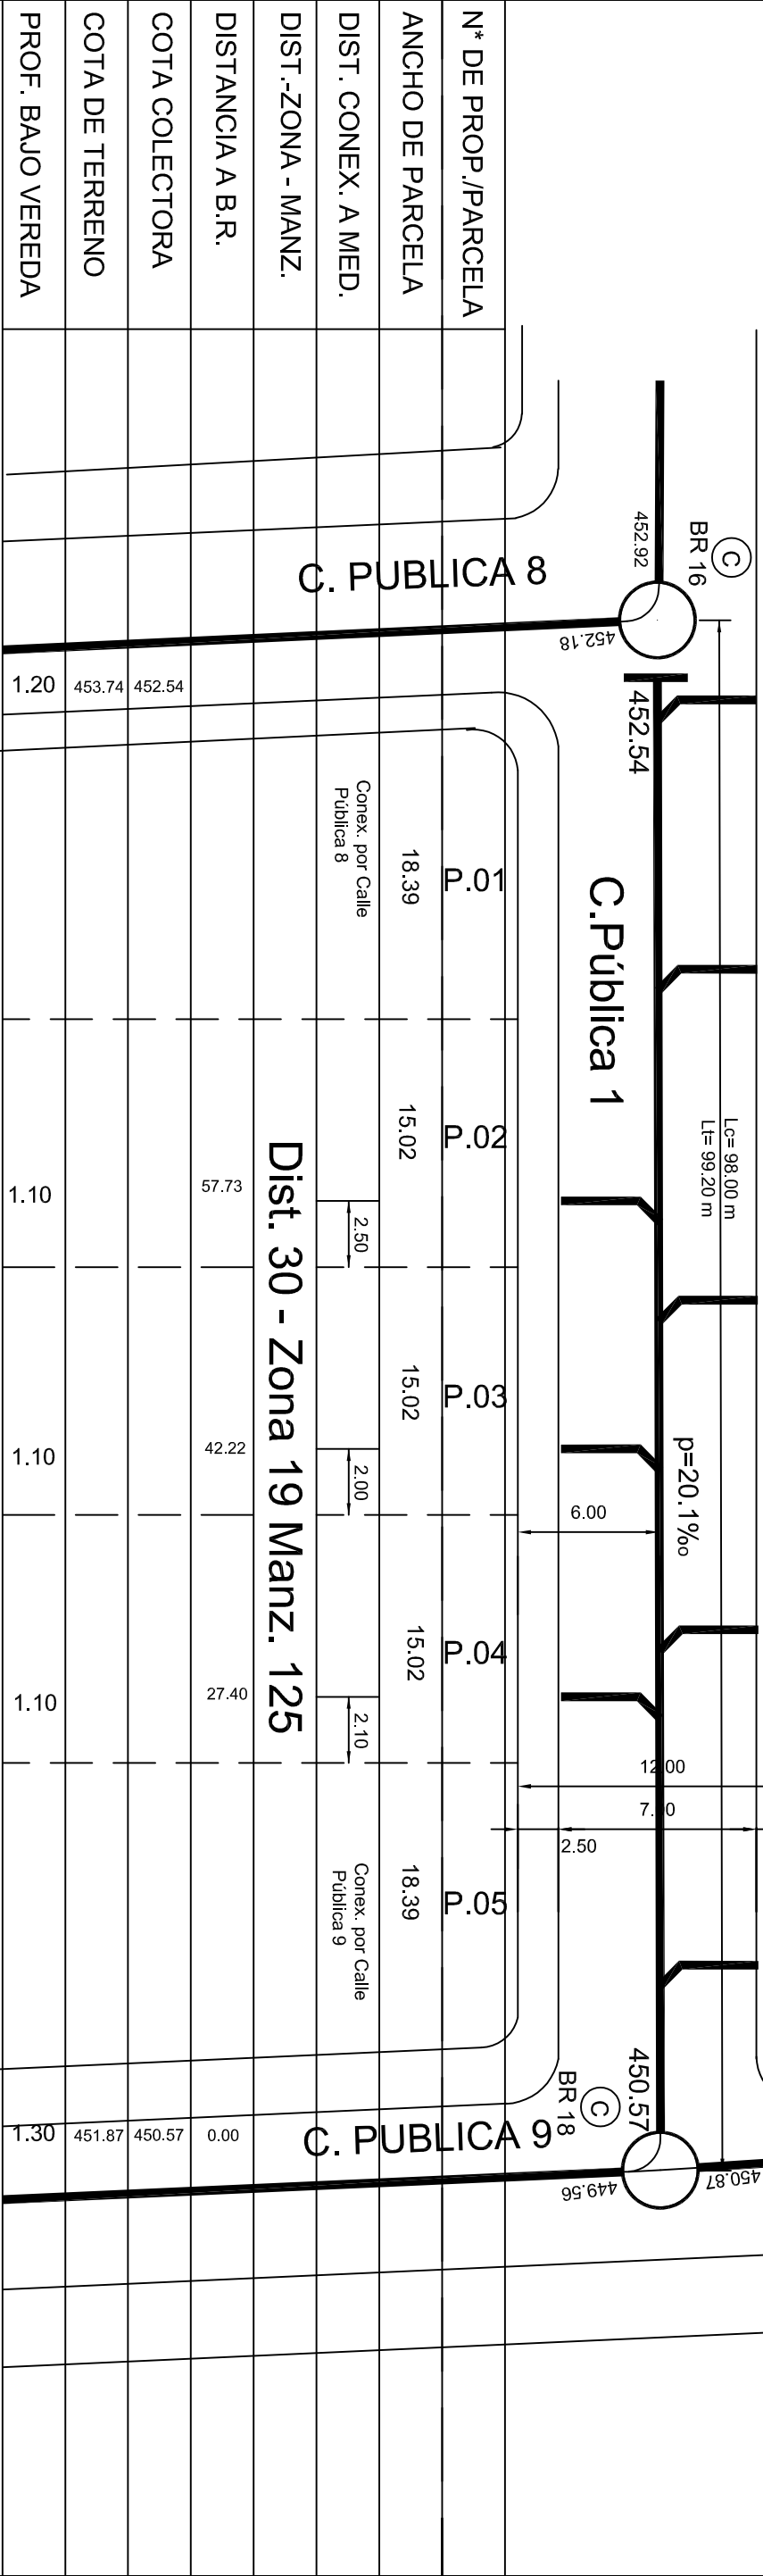

N° DE PROP./PARCELA									
ANCHO DE PARCELA									
DIST. CONEX. A MED.									
DIST.-ZONA - MANZ.	Dist. 30 - Zona 19 Manz. 125								
DISTANCIA A B.R.									
COTA COLECTORA									
COTA DE TERRENO									
PROF. BAJO VEREDA	1.20	453.74	452.54	1.10	1.10	1.10	1.10	1.30	